

MAPA INWENTARYZACJI POWYKONAWCZEJ
Skala 1:500

województwo : zachodniopomorskie
powiat : kamieński
jednostka ewid. : Dziwnów-miasto
obwód : Dziwnów
Działka: 611/21
GIK: 6640.1473.2024

Zainwentaryzowane obiekty oznaczono kolorem żółtym.

Sporządził:

Geoduz s.c.
Zakład Geodezyjno-Kartograficzny
Dziwnów, ul. Tęsknoty 10
Geodeta Henryk Źródlewski
uprawnienia zawodowe Nr 5607

Dziwnów, 09.08.2024r.

Inwestor:
PRZEDSIĘBIORSTWO BUDOWLANE
CALBUD Sp. z o.o.
ul. Kapitańska 2
70-602 Szczecin

Poświadczam, że niniejszy dokument został opracowany w wyniku prac geodezyjnych i kartograficznych, których rezultaty zawiera pozytywnie zweryfikowany operat techniczny. Jednocześnie informuję, że jestem świadomy odpowiedzialności karnej za złożenie fałszywego oświadczenia.	
Identyfikator zgłoszenia pracy	GIK: 6640.1473.2024
Organ służby geodezyjnej, który otrzymał zgłoszenie	Starosta Kamieński
Wykonawca prac geodezyjnych	GEODUZ S.C Zakład Geodezyjno-Kartograficzny ŹRÓDLEWSKY Barbara i Leszek Ul. Tęsknoty 10 72-420 Dziwnów
Nr oraz data sporządzenia dokumentu zawierającego wynik pozytywnej weryfikacji	Protokół weryfikacyjny nr 2 z dnia 09.08.2024
Imię i nazwisko oraz nr uprawnień zawodowych kierownika prac	Henryk Źródlewski Upr. Zawodowe nr 5607

611/21

N

1.1

0.98

4.39

4.37

5.98

5.97

7.88

9.42

9.44

8.44

8.0

6.68

6.57

6.57


6.57

6.57

6.57

MAPA POGLĄDOWA

Lokalizacja gruntu do dzierżawy- Dziwnów, część dz. nr 611/21


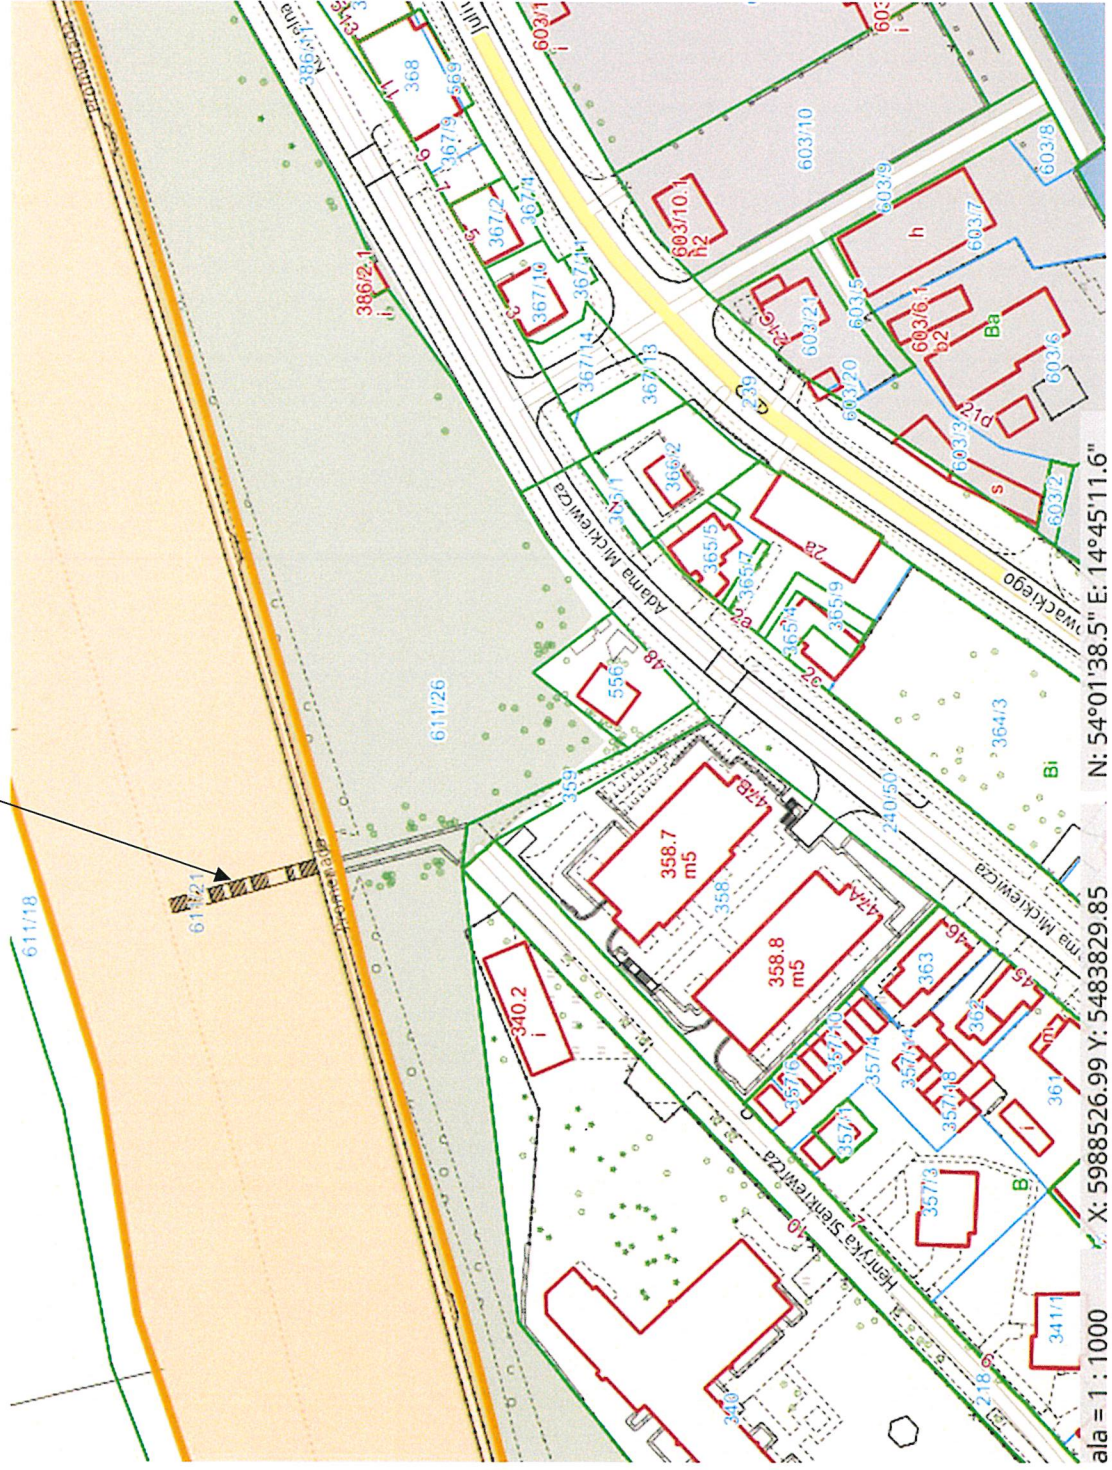


DZIWNÓWEK

skala 1:2500

powiat: kamieński
Jedn.ewid.:320701_5 - Dziwnów - obszar wiejski
obręb: 0003 - Dziwnówek

SZKIC ORIENTACYJNY 1:10000

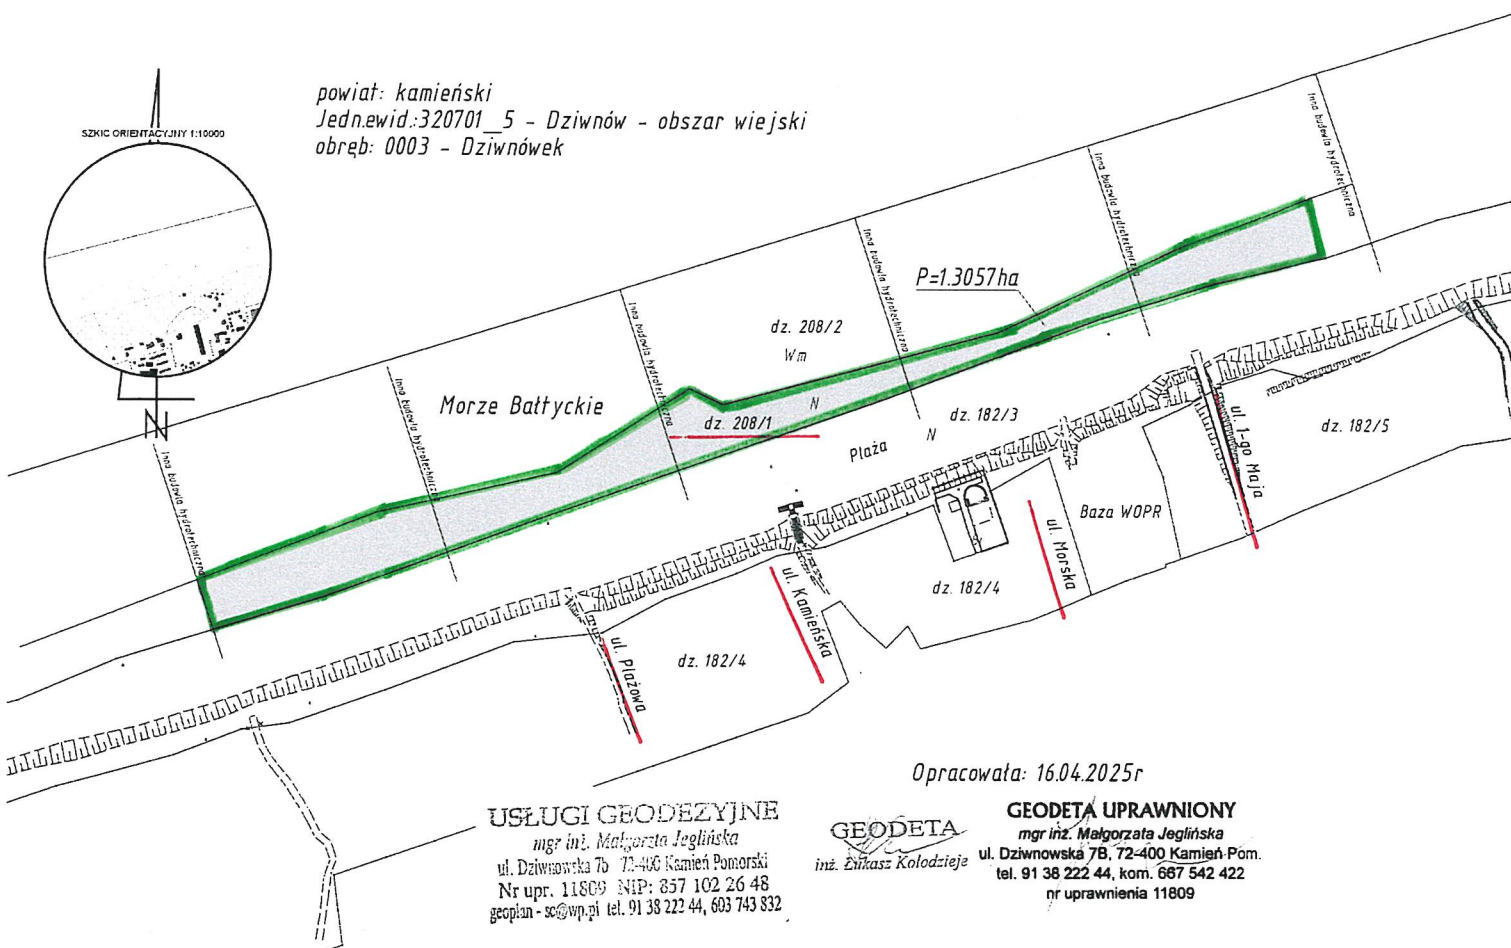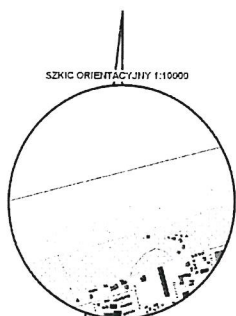

Opracowała: 16.04.2025r

USŁUGI GEODEZYJNE
mgr inż. Małgorzata Jeglińska
ul. Dziwnowska 7b 72-400 Kamień Pomorski
Nr upr. 11809 NIP: 857 102 26 48
geoplun - so@wp.pl tel. 91 38 222 44, 603 743 832

GEODETA

GEODETA UPRAWNIONY
mgr inż. Małgorzata Jeglińska
ul. Dziwnowska 7B, 72-400 Kamień Pom.
tel. 91 38 222 44, kom. 687 542 422
nr uprawnienia 11809

ŁUKĘCIN

skala 1:1500

powiat: kamieński

Jedn. ewid.: 320701_5 - Dziwnów - obszar wiejski

obręb: 0005 - Łukęcin 2

ARKUSZ NR 2 (2z2)

SZKIC ORIENTACYJNY 1:25000

N

W.m
dz. 553/7

Morze Baltyckie

dz. 553/6
P=0.2235ha

dz. 539/10

dz. 539/13

P=3.6028ha

plaża

dz. 539/2

USŁUGI GEODEZYJNE
