Woj. zachodniopomorskie
Powiat : kamieński
Gmina – Dziwnów
Obręb – Międzywodzie
GiK.6640.547.2023

USŁUGI GEODEZYJNO-KARTOGRAFICZNE-
GRZEGORZ DYKSY
ul. SŁONECZNA 7, 72-410 GOLCZEWO
NIP 857-103-69-52 REGON 810739729
TEL. 600 273 889, 91-3860681
mail - dgdyksy@wp.pl

MAPA Z POMIARU POWYKONAWCZEGO PRZYŁĄCZA GAZOWEGO ś/c dn 32 PE ZREALIZOWANEGO W MIĘDZYWODZIU NA ULICY ARMII KRAJOWEJ DO DZIAŁKI NUMER 755/41


SKALA 1:500

Zinwentaryzowane przyłącze gazowe wykazano na niniejszej mapie kolorem żółtym

GEODETA
Grzegorz Dyksy
Upr. zawodowe nr 14085

Sporządził dn, 25.03.2024

Poświadczam, że niniejszy dokument został opracowany w wyniku prac geodezyjnych i kartograficznych, których rezultaty zawiera opertat techniczny pozytywnie zweryfikowany. Jednocześnie informuję, że jestem świadomy odpowiedzialności karnej za złożenie fałszywego oświadczenia.	
Identyfikator zgłoszenia prac geodezyjnych	GiK.6640.547.2024
Organ służby geodezyjnej, który otrzymał zgłoszenie	Starosta Kamieński
Wykonawca prac geodezyjnych	Usługi Geodezyjno - Kartograficzne Grzegorz Dyksy 72-410 Golczewo ul/Słoneczna 7
Data sporządzenia dokumentu zawierającego wynik pozytywnej weryfikacji protokół nr: 1	2024.04.02
Imię i nazwisko oraz numer uprawnień zawodowych kierownika prac	Grzegorz Dyksy upr. zawodowe 14085

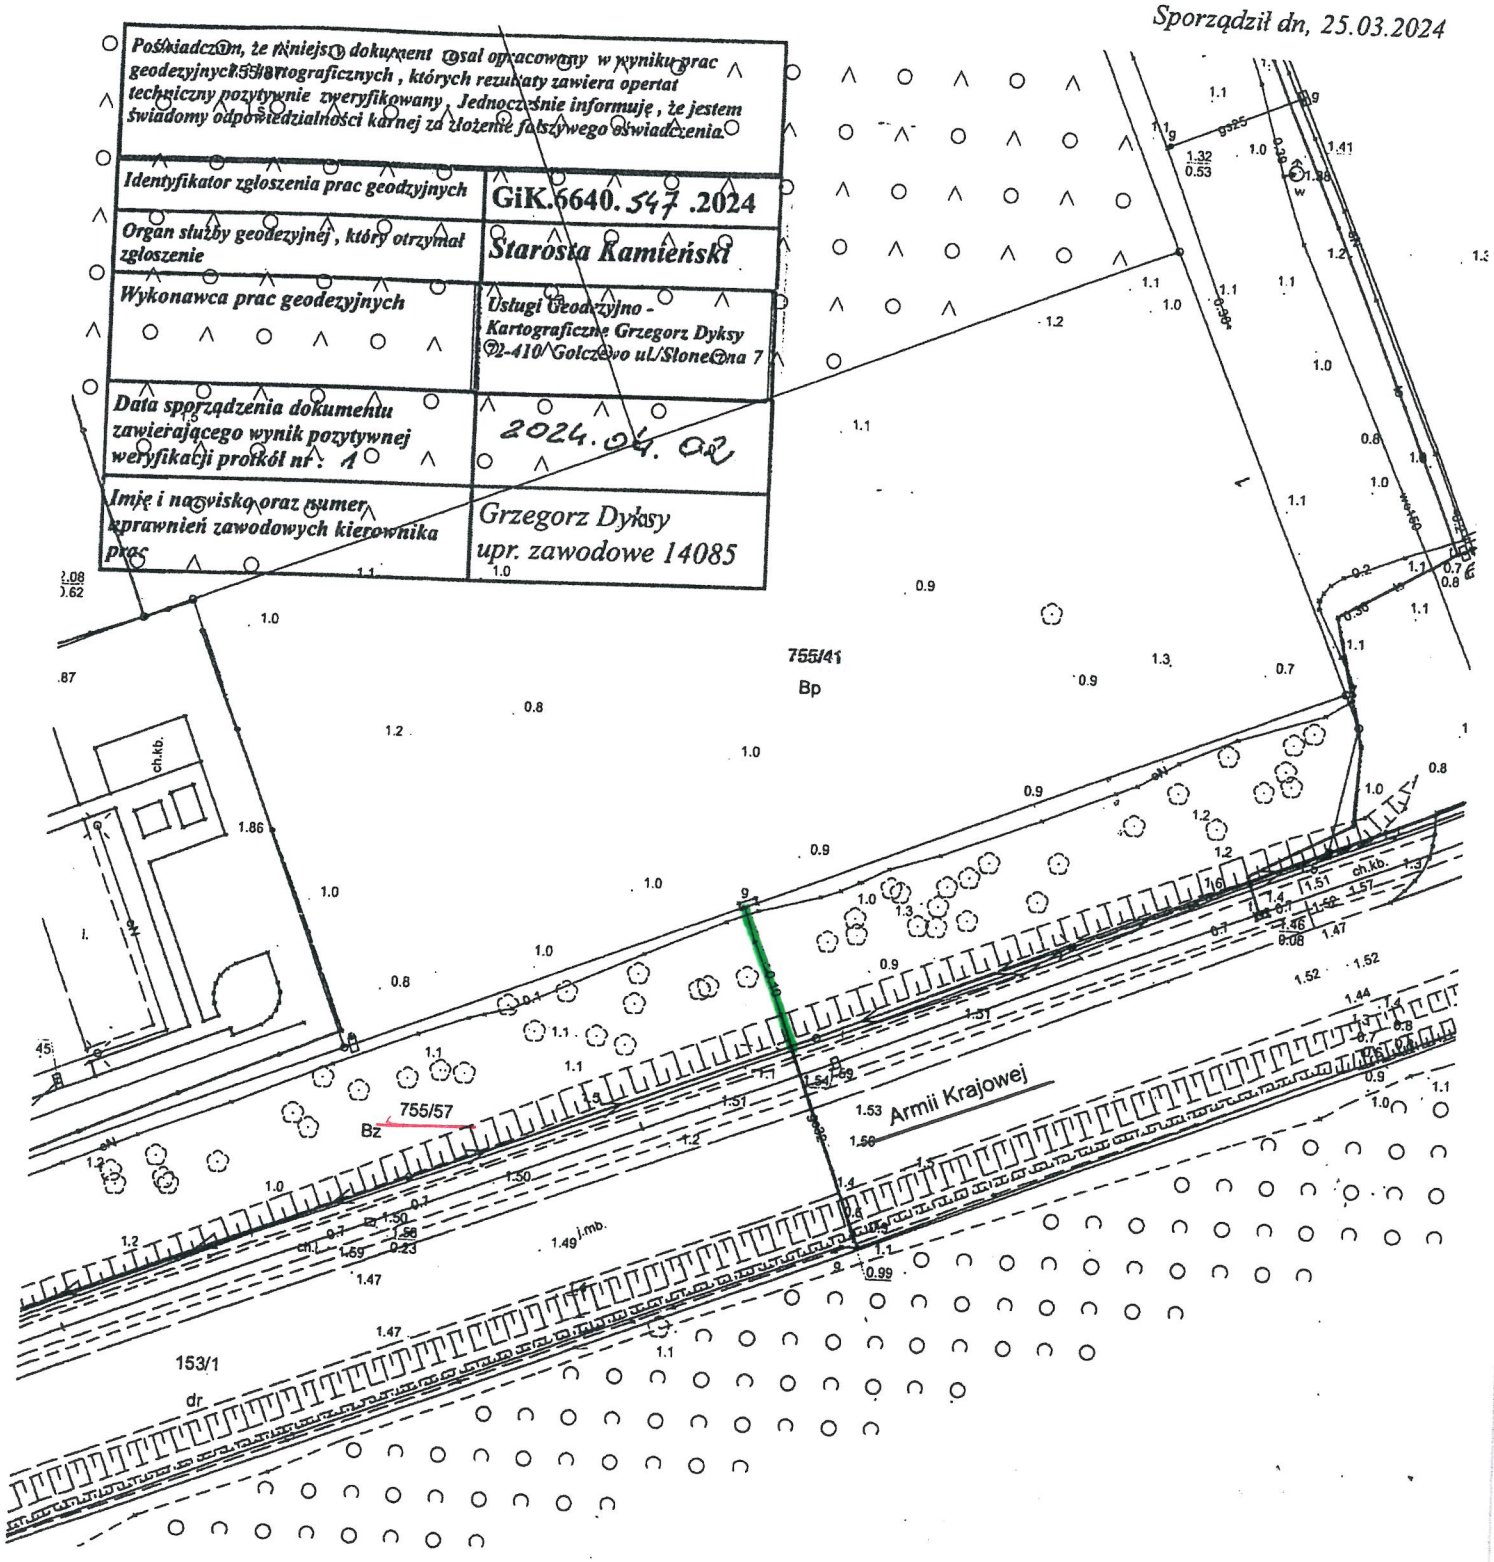

MAPA POGLĄDOWA

