# MAPA INWENTARYZACJI POWYKONAWCZEJ PRZYŁĄCZA GAZU ŚREDNIEGO CIŚNIENIA


**SKALA 1:500**

*Układ: 2000/5*
*Poziom odniesienia: EVRF2007*

GRUNT GEODEZJA
Krzysztof Kościelny
72-300 Gryfice, ul. Mickiewicza 3/4A
tel. 600 610 801
NIP 857-178-04-84, R. 320565929

*Woj.: zachodniopomorskie*
*Powiat: kamieński*
*Gmina: Kamień Pomorski*
*Obręb: Wrzosowo*
*Obiekt: Wrzosowo dz. 227/59*
*GiK.6640.1171.2023.i*

Kamień Pomorski 2023-08-09
Geodeta Uprawniony
Krzysztof Kościelny
pozwolenie 19687, zakres 1,2,4

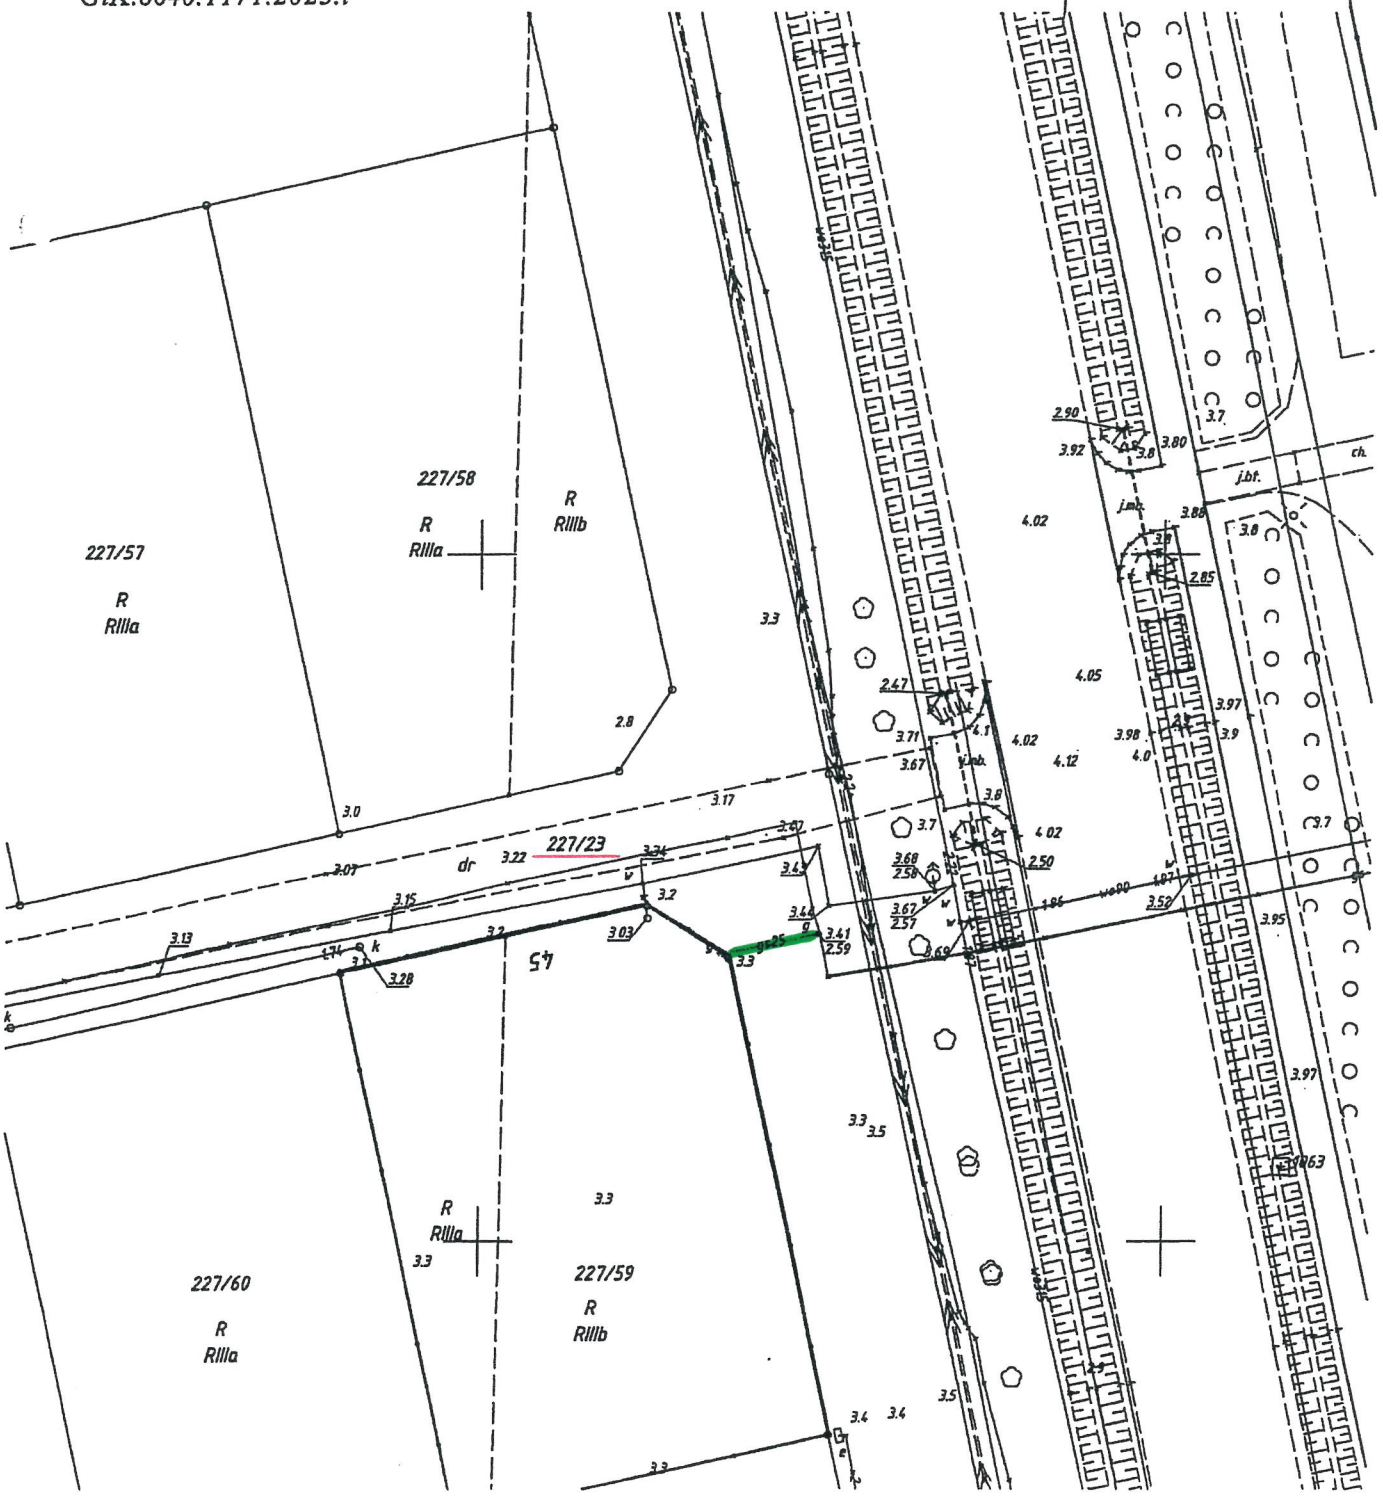

**MAPA POGLĄDOWA**

